



Leszno, dnia 29 stycznia 2018r.

INW - R / 94 / 2018

**„DORA” Maria Sacha**

**ul. Korfantego 6**

**64-100 Leszno**

Dotyczy: wydania warunków technicznych na budowę odcinka sieci wodociągowej w ul. Sadowej tj. drodze o nr ewid. 492/72 w Lesznie.

Miejskie Przedsiębiorstwo Wodociągów i Kanalizacji Sp. z o.o. w Lesznie uprzejmie informuje, że w celu doprowadzenia wody do działek budowlanych o nr ewid. 492/54 i 492/61, położonych wzdłuż ul. Sadowej tj. drodze o nr ewid. 492/72, wymagane jest pobudowanie sieci wodociągowej w ww. drodze.

Nowoprojektowaną sieć wodociągową należy zaprojektować od istniejącej w drodze o nr ewid. 492/72 (na wysokości działki o nr ewid. 492/48) końcówki sieci wodociągowej PVC Ø 110 mm, następnie sieć poprowadzić w omawianej ul. Sadowej, do wysokości działki o nr ewid. 492/61.

Sieć wodociągową należy zaprojektować i wykonać zgodnie z niżej podanymi warunkami technicznymi:

- sieć wodociągową wykonać z rur PVC lub PE PN 10 o średnicy Ø110 mm,
- nowoprojektowaną sieć wodociągową należy włączyć do istniejącego już na sieci wodociągowej, na wysokości działki o nr ewid. 492/48, węzła połączeniowego tj. trójnika DN 100/80 (zgodnie z załącznikiem nr 1),
- końcówkę sieci w drodze o nr ewid. 492/72 (na wysokości działki o nr ewid. 492/61) należy przygotować pod przyszłą rozbudowę sieci,
- na końcu projektowanej sieci, należy zamontować hydrant p.poż z zasuwą odcinającą, łącząc go z siecią za pomocą trójnika,
- dokładną lokalizację zasuwy i hydrantu p.poż. należy ustalić w MPWiK w Lesznie,
- skrzynki uliczne zasuwy i hydrantu p.poż. należy zabezpieczyć elementami prefabrykowanymi betonowymi,
- w węzłach sieci zaprojektować połączenia kołnierzowe oraz stosować armaturę klasy Hawle, AVK, Jafar (schematy węzłów zamieścić w projekcie),

W projekcie budowlanym należy zamieścić opis sposobu przeprowadzenia próby szczelności, dezynfekcji i płukania nowobudowanego odcinka sieci wodociągowej, z przedstawieniem rodzaju kształtek zastosowanych do w/w czynności.

sekretariat 65 529 83 11  
faks 65 529 83 71

obsługa klienta 65 529 83 44  
inwestycje 65 529 83 15

laboratorium 65 529 83 39  
pogotowie wod-kan 994


www.mpwik-leszno.pl  
www.ebok.mpwik-leszno.pl

Przy projektowaniu i wykonywaniu sieci wodociągowej należy uwzględnić również zapisy zawarte w opracowaniu pt. „Wytyczne projektowania i realizacji sieci, przyłączy i urządzeń wodociagowych i kanalizacyjnych” MPWiK w Lesznie, zamieszczonym na stronie internetowej naszego Przedsiębiorstwa: [www.mpwik-leszno.pl](http://www.mpwik-leszno.pl) – zakładka Usługi dokumenty.

Powyższe warunki są ważne do 29.01.2020r.

Uszczegółowienie warunków technicznych nastąpi na spotkaniach z projektantem w Dziale Inwestycji MPWiK. Zaznaczamy również, że projekt budowlany sieci wodociągowej należy przedłożyć do uzgodnienia w w/w Dziale Inwestycji. Po uzgodnieniu jeden egzemplarz dokumentacji projektowej pozostaje w naszym Przedsiębiorstwie. Do dokumentacji należy dołączyć protokół z narady koordynacyjnej (dawniej ZUDP), bądź też uzgodnienia z poszczególnymi branżami.


Z poważaniem

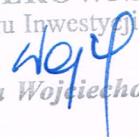Z-ca KIEROWNIKA  
Działu Inwestycji  
  
Katarzyna Wojciechowska

Załączniki:

1. Kserokopia szkicu geodezyjnego powykonawczego sieci wodociągowej w ul. Sadowej (drodze o nr ewid. 492/72) w Lesznie.



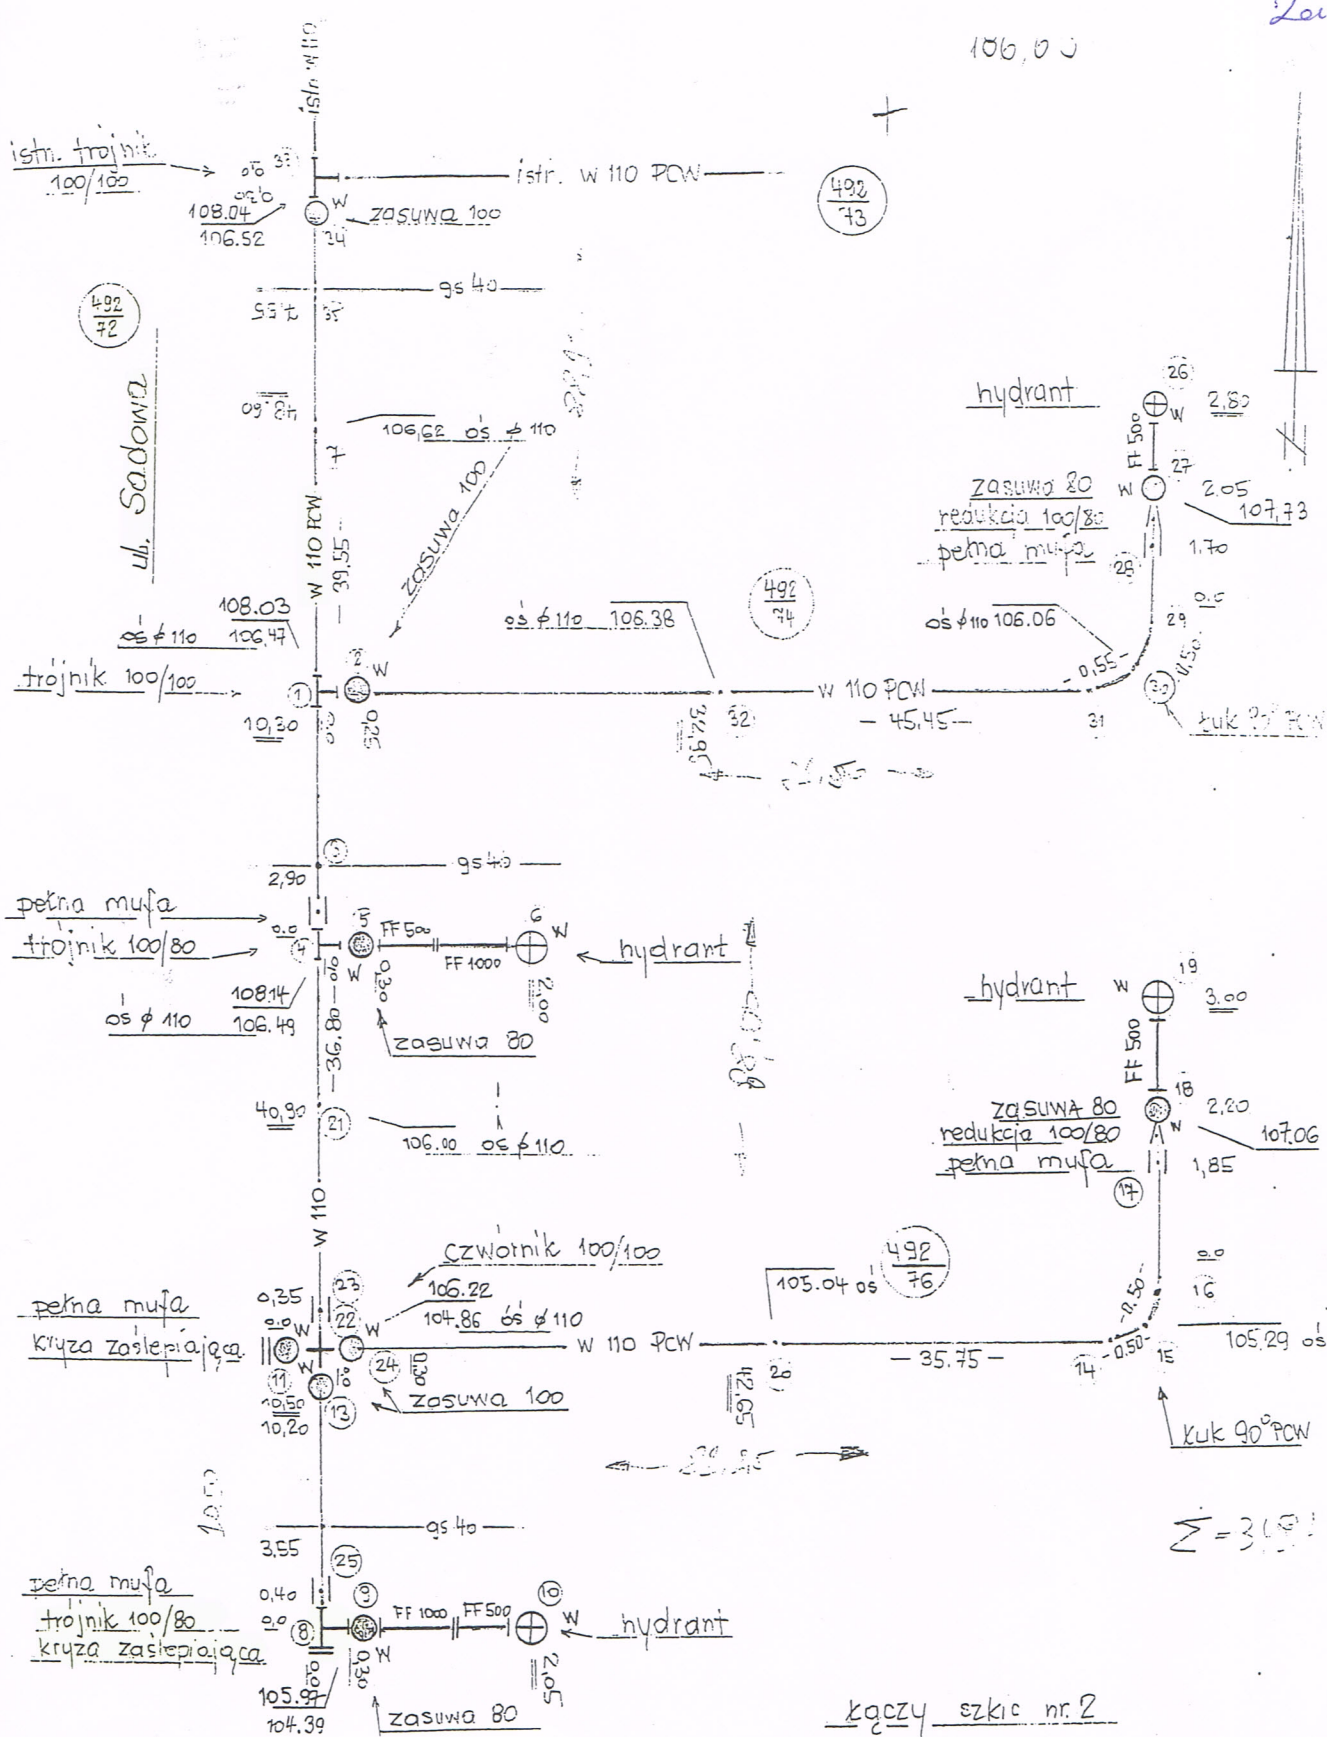

Nazwa lub symbol obiektu			ul. Sadowa		Rodzaj pracy
					inwentaryzacja sieci wodociągowej
GD. 6640. 651 • 2015	Data	Nazwisko i imię (wykonawcy) (podpis)	ark 114	Przedsiębiorstwo Usług Geodezyjnych i Kartograficznych Koncesjonowana spółka cywilna 64-100 Leszno ul. Boh. Westerplatte 14/2 tel. 65 520-47-06 NIP 697-00-15-956	
Pomierzył	6.07. 2015	GEODETA UPRAWNIONY K. Gierlik	Wojew. WIELKOPOLSKIE		
Skartował		inż. Kazimierz Gierlik ul. pr. nr 2627 GUGIK Warszawa	Miasto LESZNO		
Wykreślił			Gmina LESZNO		
Sprawdził			Obwód GONOWO		
				Nr ks. rob.	766/15
				Szkic polowy	1
				Pierworys Nr	